Kunde	STEAG GmbH Trierer Straße 4 66111 Saarbrücken
Empfänger	STEAG Wuppertal
Projekt	Siloinertisierung
Anlagenbauer	robecco GmbH Industriepark 17 56593 Horhausen +49 2687 / 92626-0 info@robecco.de
Anlagentyp	robecco RWS compakt - Sauerstoffmessung
Bemessungsstrom	
Dokumentenart	PID_RWS_compakt

Farben nach IEC

Spannungsversorgung L1, L2, L3: schwarz

Neutralleiter N: hellblau

Schutzleiter PE: grün/gelb

Steuerleitung L: rot

Steuerleitung N: hellblau

Steuerleitung 24V+: dunkelblau

Steuerleitung 0V: dunkelblau

Instrumente: braun

Externe Spannung: orange

Andere: grau

	Volt	Phase	Hz
Betriebsspannung	230	1	50
UPS Spannung			
Hilfsspannung 1			
Hilfsspannung 2			

Ausstattung

☐ PE	☒ PE+N	☐ PEN	☐ IP55
☐ Trafo	☐ Trafo + Gleichr.	☐	☐ Schrank RAL 7035

Revision	Datum	Name
Vorbereitung	10.03.2022	PHo
Finalversion	20.07.2022	CHa

Zust.	Änderung	Datum	Name		
				Datum	10.03.22
				Bearb.	PHo
1	as built	20.07.22	CH	Gepr.	
				Norm	DIN 81346

Diese Zeichnung ist Eigentum der robecco GmbH und darf nicht kopiert, reproduziert oder an Dritte ohne Genehmigung durch robecco weitergeleitet werden.

Ers. f.

robecco GmbH
Industriepark 17
Horhausen

Ers. d.

Projekt 40087

Anlage =

Ort +

Zeichnungsnummer PID_RWS_compakt

Blatt 1 von 1

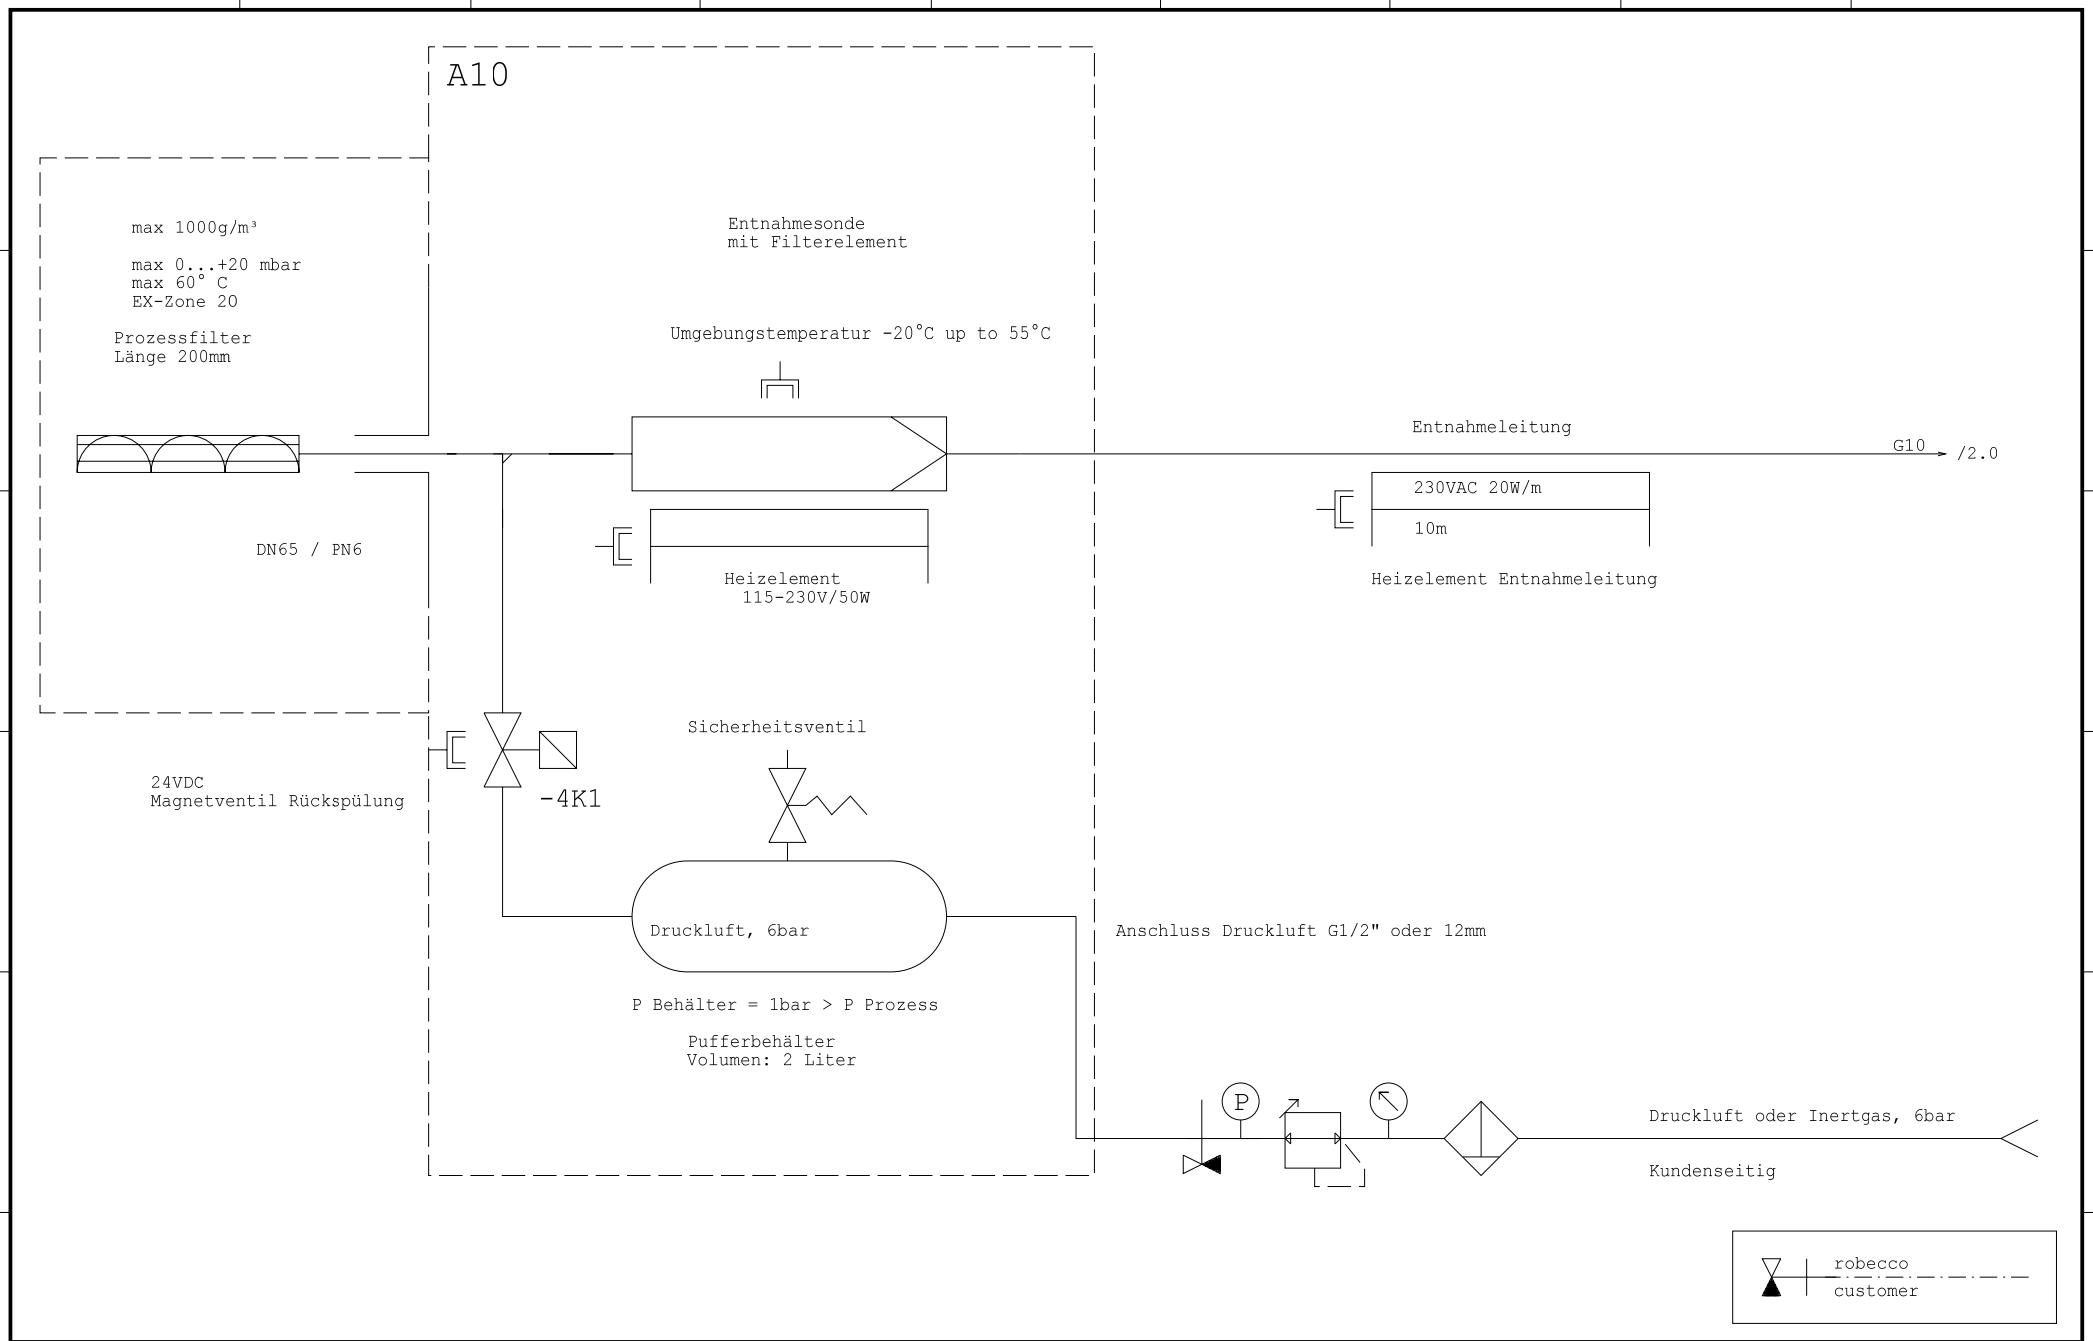

				Datum	10.03.22	Diese Zeichnung ist Eigentum der robecco GmbH und darf nicht kopiert, reproduziert oder an Dritte ohne Genehmigung durch robecco weitergeleitet werden.	robecco GmbH Industriepark 17 Horhausen	PID Entnahmesonde	Projekt 40087	Anlage	=
				Bearb.	PHo					Ort	+
1	as built	20.07.22	CH	Gepr.					Zeichnungsnummer PID_RWS_compakt	Blatt	1
Zust.	Änderung	Datum	Name	Norm	DIN 81346	Ers. f.	Ers. d.			von	2

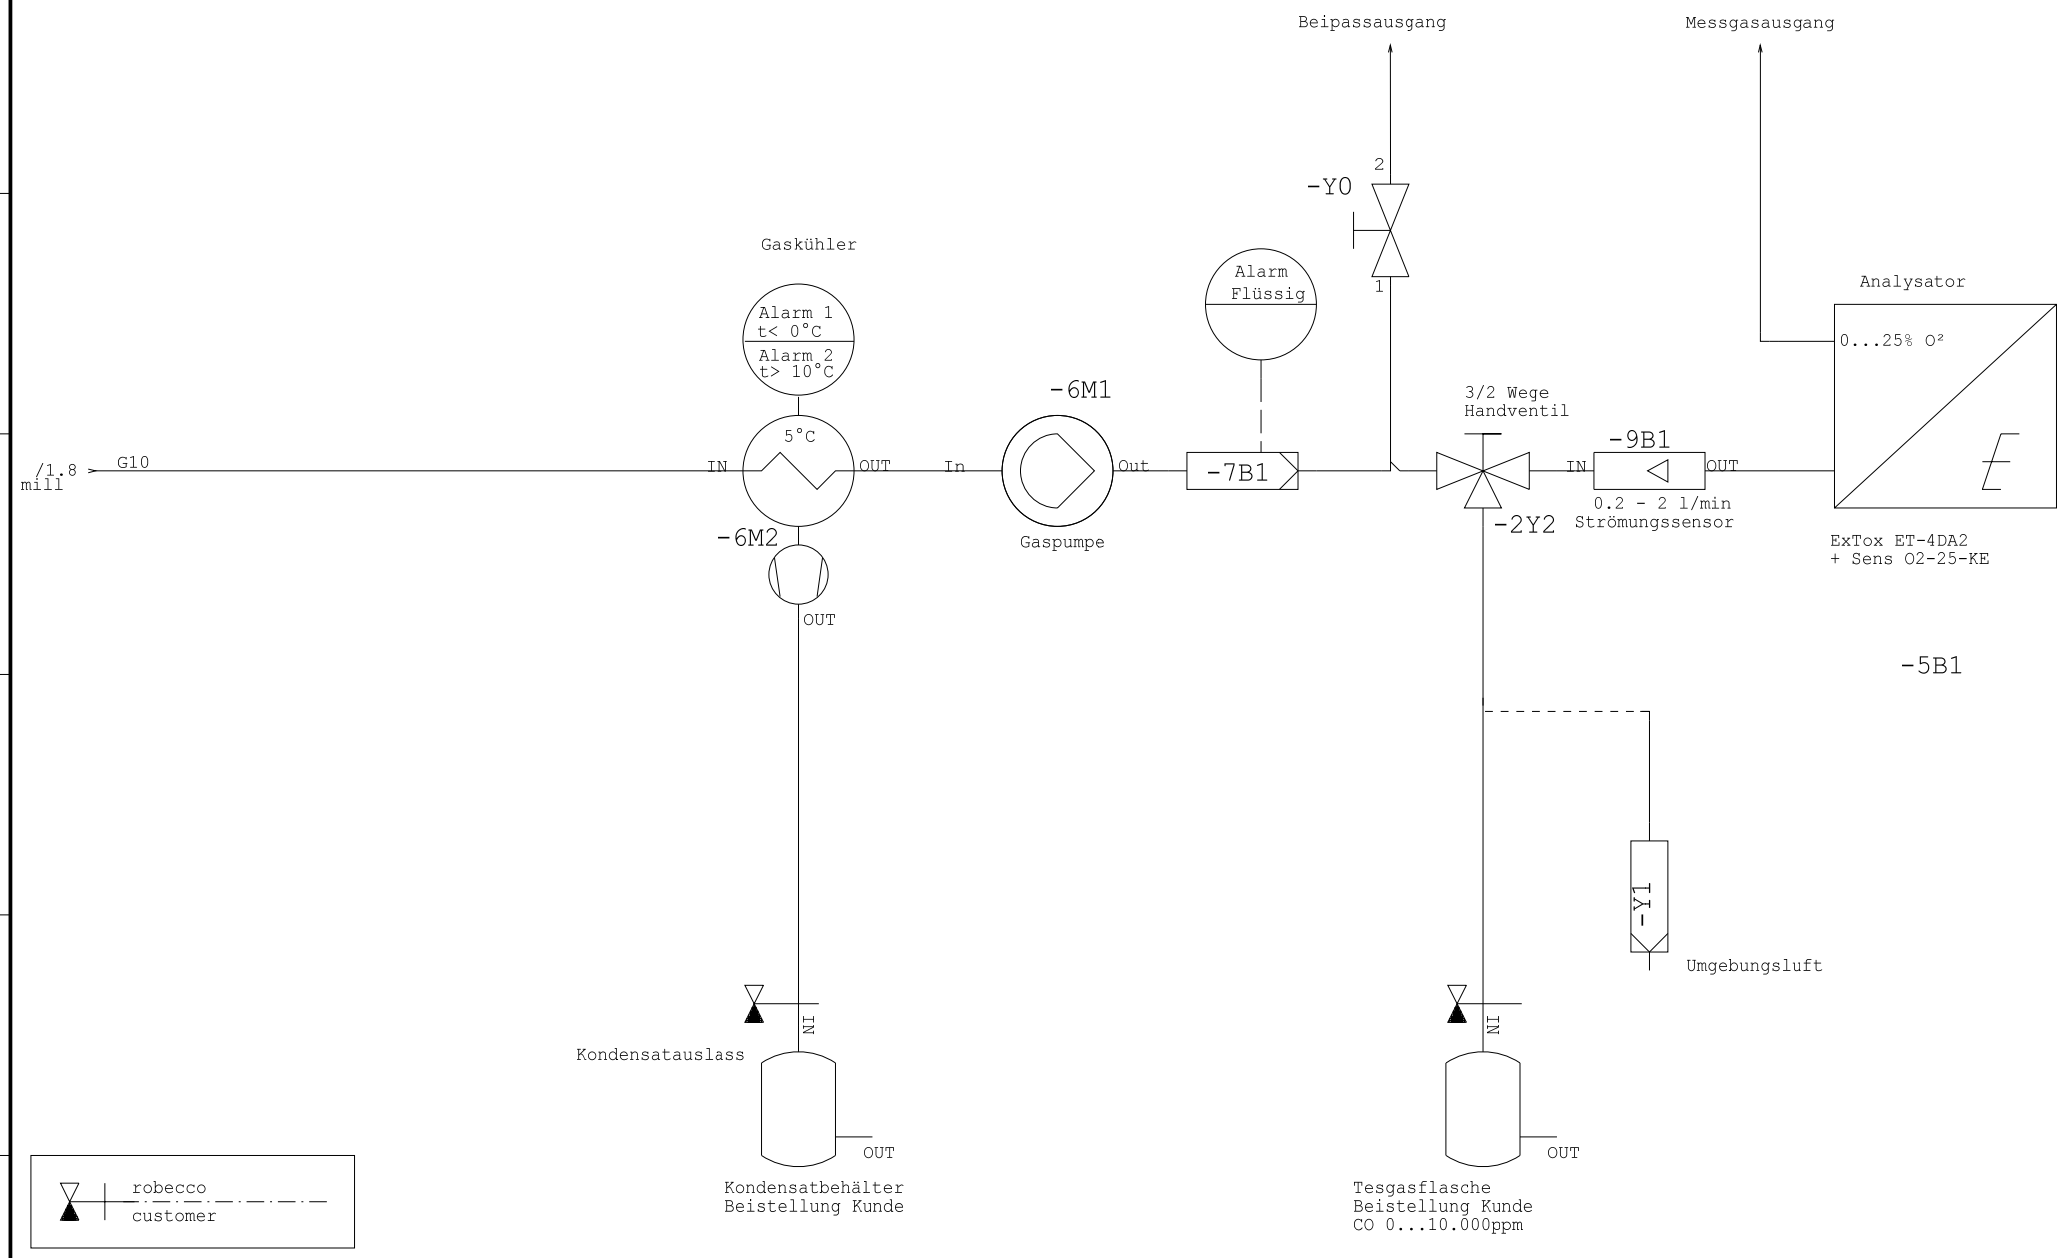

				Datum	10.03.22	Diese Zeichnung ist Eigentum der robecco GmbH und darf nicht kopiert, reproduziert oder an Dritte ohne Genehmigung durch robecco weitergeleitet werden.	robecco GmbH	PID Schaltschrank	Projekt 40087	Anlage	=
				Bearb.	PHo		Industriepark 17			Ort	+
1	as built	20.07.22	CH	Gepr.			Horhausen		Zeichnungsnummer PID_RWS_compakt	Blatt	2
Zust.	Änderung	Datum	Name	Norm	DIN 81346	Ers. f.	Ers. d.			von	2